


MUSTER-/ BEISPIELZEICHNUNG

SCHMUTZ - UND REGENWASSER IM TRENNSYSTEM

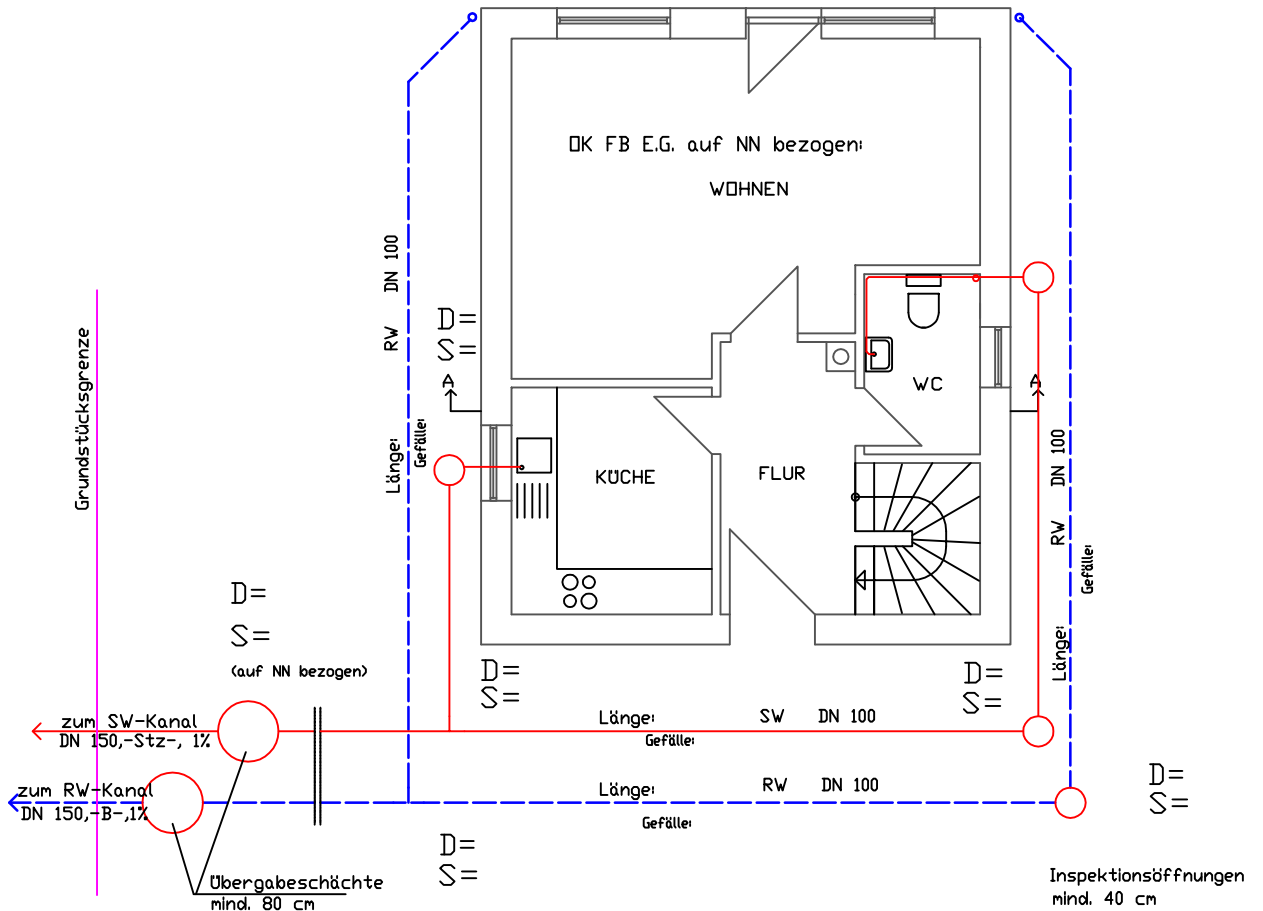

GRUNDRISS

D = Deckelhöhe bezogen auf NN
S = Sohle bezogen auf NN

